NAVAZUJE LIST 6 (S PŘEKRYVEM)

NAVAZUJE LIST 5 (S PŘEKRYVEM)

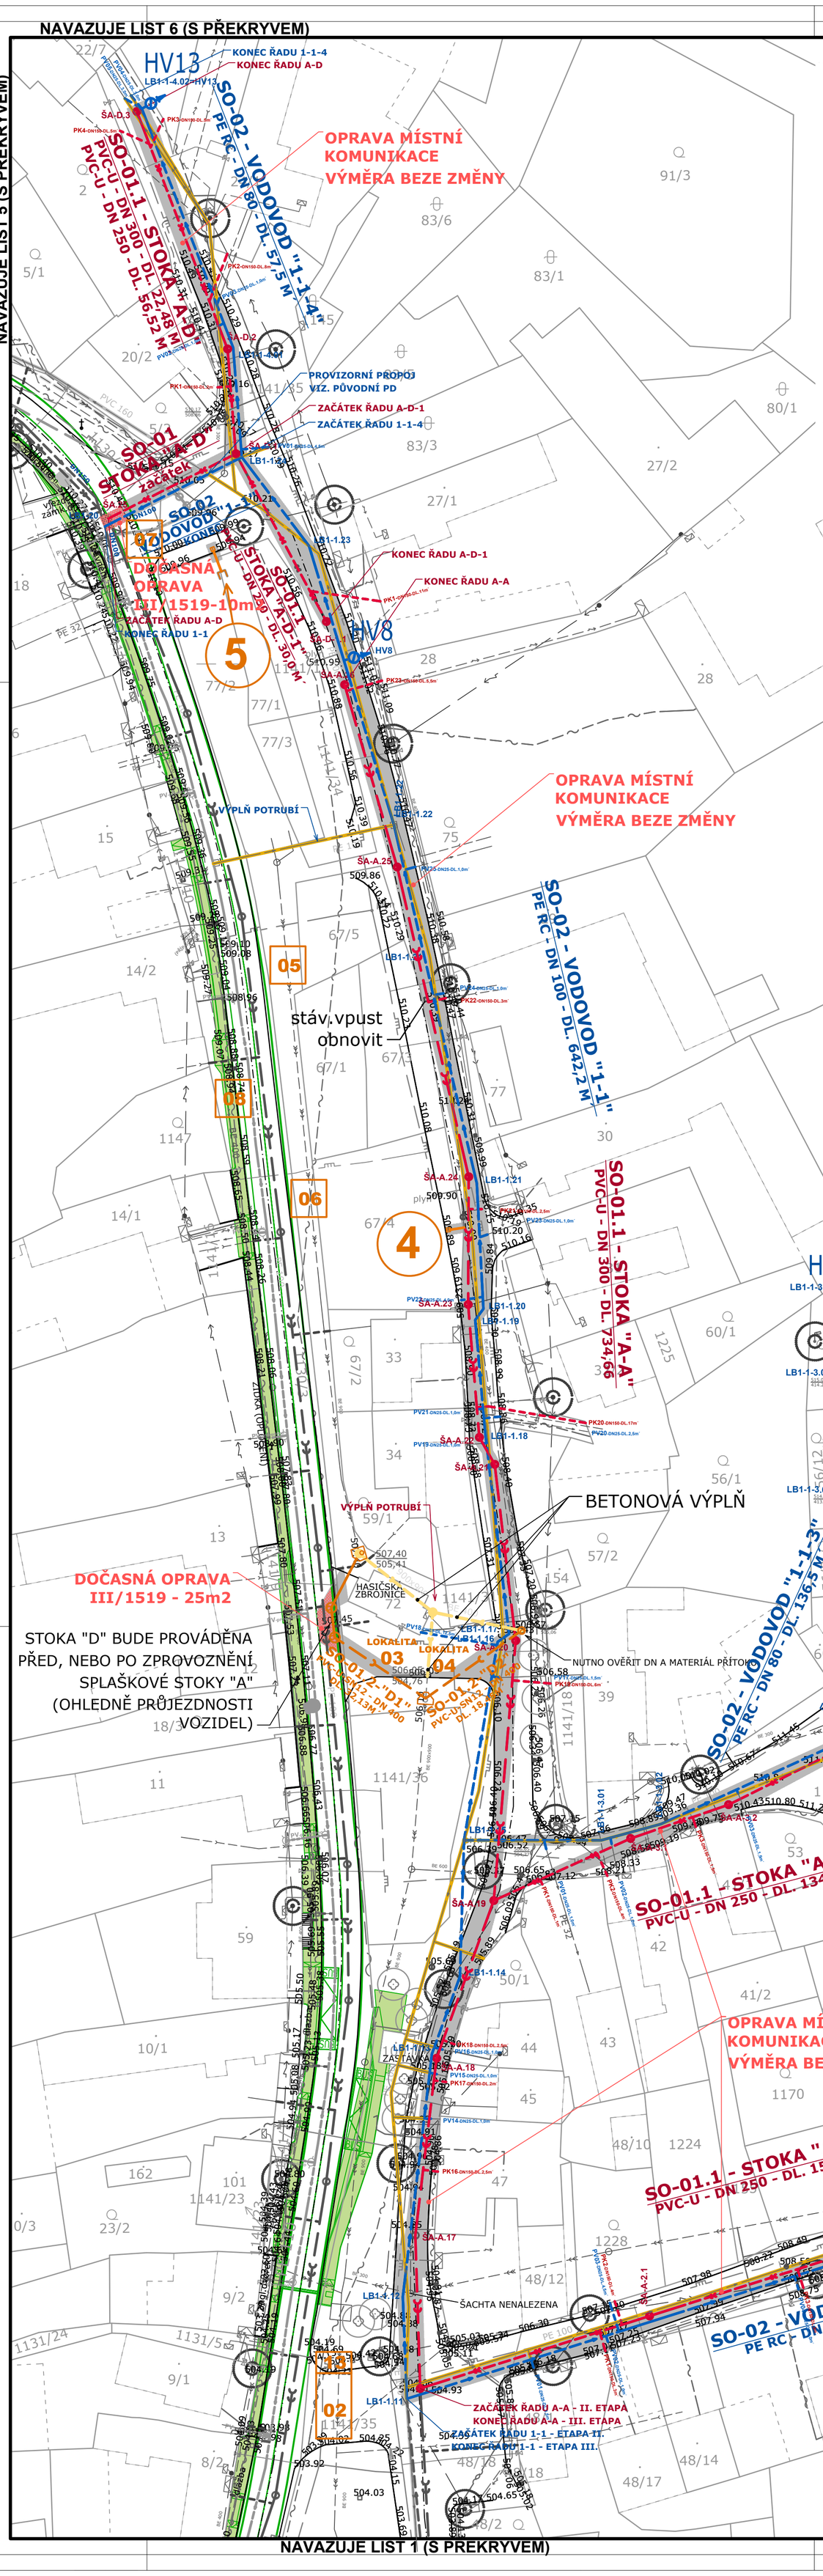

LEGENDA:

NOVÉ INŽENÝRSKÉ SÍTĚ (PROJEKTOVANÉ)

- SO-01.1 - NOVÁ SPLAŠKOVÁ KANALIZACE - ŘAD
- SO-01.1 - NOVÁ SPLAŠKOVÁ KANALIZACE - ODBOČKY
- SO-01.2 - PŘELOŽKA STÁV. DEŠŤOVÉ KANALIZACE
- SO-02 - VODOVODNÍ ŘAD
- SO-02 - PŘEPOJENÍ VODOVODNÍCH PŘÍPOJEK
- SO-02 - VODOVODNÍ ŘAD RUŠENÝ
- SO-04 - VÝTLAČNÝ KANALIZAČNÍ ŘAD (JIH ÚZEMÍ)
- SO-05 - KABELOVÁ CHRÁNIČKA (JIH ÚZEMÍ)
- SO-01 - POLOHY ŠACHET DLE GIS
- SO-01 - POLOHY ŠACHET DLE ZAMĚŘENÍ
- SO-01 - POLOHY NOVÝCH ŠACHET
- OBNOVA ASFALTOV. POVRCHU MÍSTNÍ KOMUNIKACE
- OBNOVA ASFALTOV. POVRCHU 2028 HLAVNÍ KOMUNIKACE III.15/19
- NOVÉ CHODNÍKY 2028
- 00 - SO-01.2 - LOKALITY OBNOVY STÁV. DEŠŤOVÉ KANALIZACE

STÁVAJÍCÍ INŽENÝRSKÉ SÍTĚ (DLE VYJÁDŘENÍ SPRÁVCŮ)

- STÁVAJÍCÍ JEDNOTNÁ KANALIZACE
- STÁVAJÍCÍ VODOVOD
- STÁVAJÍCÍ PLYNOVOD STL
- STÁVAJÍCÍ TELEKOM.ROZVODY
- STÁVAJÍCÍ KABEL VEŘEJNÉHO OSVĚTLENÍ
- VÝHLEDOVÝ A STÁV. PODZEMNÍ KABEL NN
- STÁVAJÍCÍ NADZEMNÍ KABEL NN
- STÁVAJÍCÍ NADZEMNÍ KABEL VN 22kV

POZNÁMKA:

TENTO VÝKRES ŘEŠÍ UPŘESNĚNÍ POSTUPU ETAPIZACE VÝSTAVBY. V PLATNOSTI NADÁLE ZŮSTÁVAJÍ PŮVODNÍ VÝKRESY PŮVODNÍ PROJEKTOVÉ DOKUMENTACE PRO PROVÁDĚNÍ STAVBY.

ROK 2026 - NÁZEV SOUBORU II. ETAPA.

VODOVODNÍ ŘADY - "1-1" + "1-1-2" + "1-1-3" + "1-1-4"
KANALIZAČNÍ ŘADY - "A-A" + "A-A-2" + "A-A-3" + "A-D" + "A-D-1"
DEŠŤOVÉ ŘADY - "D1" + "D2"

KOMUNIKACE V RÁMCI TÉTO PD:

OPROTI PŮVODNÍ PD PRO PROVEDENÍ STAVBY SE NEPROVÁDĚJÍ OBNOVY ZPEVNĚNÝCH PLOCH V CELÉM ÚZEMÍ, ALE POUZE TAM, KDE NEBYLA ZPRACOVÁNA JINÁ PD NA JEJICH OBNOVU - JEDNÁ SE PŘEDEVŠÍM O HLAVNÍ SILNICI PROCHÁZEJÍCÍ OBCÍ A O CHODNÍKY A SJEZDY NA ZÁPADNÍ STRANĚ ETAPIZACE I. A VI. TÉTO ETAPIZACE II. SE TÝKAJÍ OPRAVY POUZE NĚKTERÝCH DÍLČÍCH LOKALIT V HLAVNÍ KOMUNIKACI PROCHÁZEJÍCÍ OBCÍ. OSTATNÍ OBNOVY ZPEVNĚNÝCH PLOCH ZŮSTÁVAJÍCÍ DLE PŮVODNÍ PD

V MÍSTĚ PROVÁDĚNÍ VÝKOPŮ V ASFALTOVÝCH POJEZDOVÝCH PLOCHÁCH OBNOVOVANÝCH DLE **JINÉ SAMOSTATNÉ PD**, BUDE PRO POTŘEBY TOHOTO VÝKAZU VÝMĚR UVAŽOVÁNO NÁSLEDOVNĚ:

- stavební výkopová rýha se provede od povrchu komunikace a to včetně zářezu asfaltového povrchu 300mm na každou stranu od výkopové rýhy.
- po osazení potrubí se provede zásyp ke spodní nivelitě původní vozovky.
- od této nivelity po vrchní líc vozovky se provizorně provede hutněný zásyp ze štěrkodrtě fr. 0-63.
- protože bude tato výkopová rýha prováděna v roce 2026 před prováděním nového asfaltového povrchu silnice III.15/19 dle jiné PD v roce 2028, bude navíc provedena vrchní asfaltová vrstva v tl. 50mm
- V roce 2028 se budou provádět obnovy zpevněných ploch, jak pojezdových, tak pochozích (chodníků) a to v rozsahu dle samostatných PD. Obnovy zpevněných ploch které nebudou součástí samostatných PD budou součástí tohoto stavebního objektu i nadále - blíže viz. předmětné výkresové přílohy.

POSTUP VÝSTAVBY V ROCE 2026:

- V roce 2026 se plánují etapy II. a III., kde bude zprovozněn vodovod a kanalizace včetně přípojek prozatím zůstane zaslepena - k jejímu napojení dojde až v posledním roce výstavby 2028.
- V provozu zůstává stávající jednotné kanalizační potrubí. Stávající ČOV bude nadále v provozu beze změny.

VÝKAZ VÝMĚR A ROZPOČET:

PŮVODNĚ NAVRŽENÁ ETAPIZACE VÝSTAVBY I.-VI. ZŮSTÁVÁ ZACHOVÁNA. JEDNOTLIVÉ ETAPIZACE I.-VI. JSOU VŠAK PŘESKUPENY DO ODDÍLŮ DLE ROKU PROVÁDĚNÍ 2026, 2027 A 2028.

V TÉTO ETAPĚ II. - ROK 2026 - SE ZMĚNA VÝKAZU VÝMĚR TÝKÁ ZPEVNĚNÝCH PLOCH A TO V DÍLČÍCH LOKALITÁCH HLAVNÍ KOMUNIKACE PROCHÁZEJÍCÍ OBCÍ.

0 SO-01.2.1 - NOVÉ ULIČNÍ VPUSTI:

NA ZÁKLADĚ POŽADAVKŮ INVESTORA STAVBY SE OPROTI PŮVODNÍ PROJEKTOVÉ DOKUMENTACI PRO PROVEDENÍ STAVBY PROVÁDÍ NOVÉ ULIČNÍ VPUSTI Č.1-6. PŘESNÉ MÍSTO UMÍSTĚNÍ ULIČNÍCH VPUSTÍ BUDE UPŘESNĚNO PŘÍMO PŘI STAVBĚ A TO PO DOHODĚ S INVESTOREM STAVBY A DOZOREM STAVBY. TYTO VPUSTI MUSÍ BÝT ZAKRESLENY V PROJEKTU SKUTEČNÉHO PROVEDENÍ STAVBY. PŘEDPOKLÁDÁ SE, ŽE DANÉ ÚZEMÍ BYLO V CELÉM ROZSAHU POČÍTÁNO PRO NÁVRH PŮVODNÍ KANALIZACE JAKO SPÁDOVÉ ÚZEMÍ A PROTO SE NOVÉ VÝPOČTY NEPROVÁDÍ.

4 - PRO ODLEHČENÍ NÁPORU DEŠŤOVÉ VODY NA STÁVAJÍCÍ ATYPICKOU DEŠŤOVOU VPUSTNÍ ŠACHTU, UMÍSTĚNOU NÍŽE U STÁVAJÍCÍ HASIČSKÉ ZBROJNICE, SE NOVĚ PROVÁDÍ VPUST Č.4. POTRUBÍ ULIČNÍ VPUSTI DN150 BUDE NAPOJENO DO STÁVAJÍCÍ DEŠŤOVÉ KANALIZACE BET DN400.

STÁVAJÍCÍ ATYPICKÁ VPUSTNÍ ŠACHTA U HASIČSKÉ ZBROJNICE BYLA A BUDE ZACHOVÁNA - POUZE VTOKOVÉ POTRUBÍ DN900x900 BYLO V PŮVODNÍ PD A BUDE I NYNÍ ZASLEPENO.

5 - V PŘEDMĚTNÉ LOKALITĚ SE PŘI INTENZIVNÍCH DEŠTÍCH V SOUČASNOSTI HROMADÍ VODA. POTRUBÍ ULIČNÍ VPUSTI DN150 BUDE PŘÍMO VYÚSTĚNO DO STÁVAJÍCÍ POŽÁRNÍ NÁDRŽE NAD STÁVAJÍCÍ HLADINU A TO PŘES STÁVAJÍCÍ ŽELEZOBETONOVOU STĚNU.

DODATEK Č. 1 - březen 2025 **PROVÁDĚNÍ - ROK 2026**

VAK projekt s.r.o.
B. Němcové 12/2, 370 01 České Budějovice
Tel.: 602 150 148; Email.: vakprojekt@vakprojekt.cz, www.vakprojekt.cz

ZODP. PROJEKTANT	VYPRACOVAL	KRESLIL	VEDOUCÍ ÚTVARU	KOPIE ČÍSLO
VOLDŘICH RADEK	VOLDŘICH RADEK	VOLDŘICH RADEK	ING. PUDIL JIŘÍ	

OKRES	JINDŘICHŮV HRADEC
MÍSTO STAVBY	DOLNÍ NĚMČICE - DAČICE
INVESTOR	MĚSTO DAČICE, KRAJÍŘOVA 27, 380 13 DAČICE
NÁZEV AKCE	**REKONSTRUKCE VODOVODU A KANALIZACE DOLNÍ NĚMČICE**
STAVEBNÍ OBJEKT	SO-01 - ODDÍLNÁ KANALIZACE + SO-02 - VODOVOD
OBSAH VÝKRESU	KOORDINAČNÍ SITUAČNÍ VÝKRES ROK VÝSTAVBY 2026 - LIST 2 (II. ETAPA)
STUPEŇ PROJEKTU	PROJEKTOVÁ DOKUMENTACE PRO PROVÁDĚNÍ STAVBY (DPS)
DATUM PROJEKTU	III./2025
FORMÁT VÝKRESU	9x A4
MĚŘÍTKO	1:500
Č. VÝKRESU	C.2.2

STAVEBNÍ OBJEKTY

SO-01 - ODDÍLNÁ KANALIZACE
SO-01.1 - NOVÁ SPLAŠKOVÁ KANALIZACE
SO-01.2 - STÁVAJÍCÍ DEŠŤOVÁ KANALIZACE
SO-02 - VODOVOD
SO-03 - ČERPACÍ STANICE
SO-04 - VÝTLAČNÝ KANALIZAČNÍ ŘAD
SO-05 - KABELOVÁ CHRÁNIČKA
(Přípojky budou zaslepeny na hranicích pozemků a přepojeny na odpady z nemovitostí budou až po zprovoznění kanalizace a výtlaku v roce 2028. SO-03,04,05 se mohou provádět kdykoli v období 2026-do července 2028)

NAVAZUJE LIST 1 (S PŘEKRYVEM)